

WARIANT I

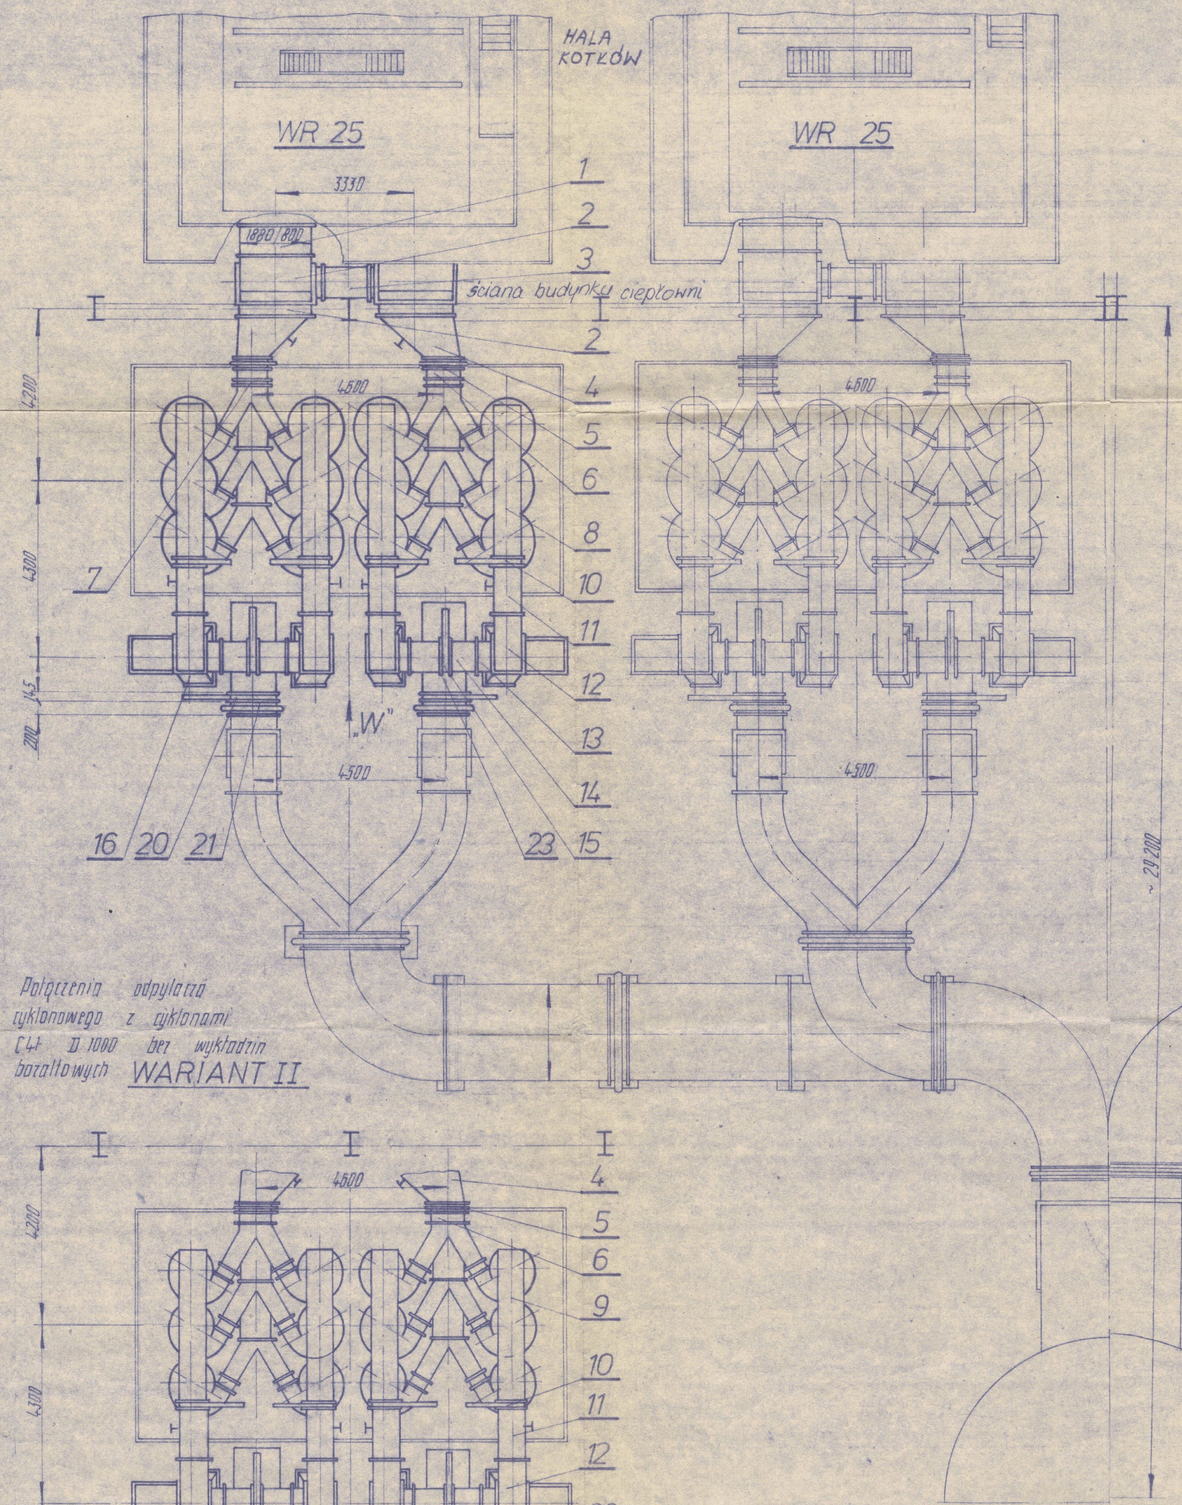

Połączenia odpylacza cyklonowego z cyklonami C4I D 1000 bez wykładzin bazaltowych WARIANT II

W

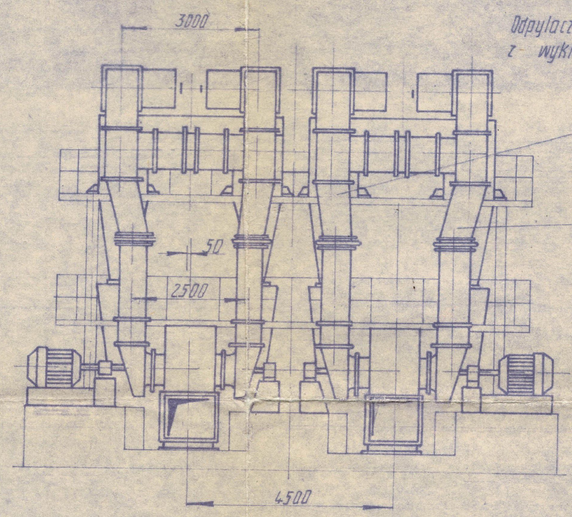

WARIANT I

Odpylacz cyklonowy z cyklonami C 4I D 1120 z wykładzinami bazaltowymi

17 — Króciec pomiaru ciągu instalacji odpylającej (rys. w opisie techn. str. 33) (projekt aparatury kontrolno pomiarowej - wykonać przy adaptacji).

16

UWAGI:

1. Kanał poz. 7 wykonać tylko w przypadku stosowania odpylacza cyklonowego WARIANT I
2. Ciężar instalacji z odpylaczem cyklonowym bez wykładzin bazaltowych
3. Połączenie kołnierzowe uszczelnić sznurem azbestowym
4. Ciężar instalacji z odpylaczem bez wykładzin bazaltowych 29716 kg

31. Łuk 8 45°R1553 4

Oznaczenie	Nazwa	Ilość	Mat.	Ciężar	Nr rys. / normy /
30	Wieszak kanału	1		148.00	J01/17
29	Podkładka sprez. 20.5	48		0.60	PN-65/M-82008
28	Nakrętka M 20	48		3.00	PN-75/M-82144
27	Śruba M 20x60-3.6-III	48		10.00	PN-74/M-82101
26	Podkładka sprez. 10.2	1624		2.50	PN-65/M-82008
25	Nakrętka M 10	1624		17.50	PN-75/M-82144
24	Śruba M 10x35-3,6-III	1624		50.50	PN-74/M-82101
23	Wentylator WPWJ5-80/1,8-P6-L6	1+1	-	-	
22	Podpora kanału 710x 1000	2 kpl.	St 3Sx	276.00	J01/16
21	Kompensator	2	-	213.00	J01/09
20	Zasuwa za wentylatorem	2	-	454.00	J04/00 Tom IV
19	Kształtka	4	St 3Sx	1070.40	~~J01/15~~ J01/18a
18	Kompensator	4	-	520.00	J01/09
17	Kształtka	2	St 3Sx	356.60	J01/13
16	Kształtka	2	St 3Sx	358.80	J01/13
15	Zasuwa	2	-	365.40	J04/00 Tom IV
14	Kanał	4	St 3Sx	493.80	J01/03
13	Trojnik	4	-"-	652.80	J01/15
12	Łuk	4	-"-	726.40	J01/14
11	Kanał	4	St 3Sx	542.80	J01/03
10	Zasuwa wylotu	4	-	759.20	J04/00 Tom IV
9	Odpylacz cyklonowy kotła WR25 W II	2 kpl.	-	17504.00	J03/00 Tom III
8	Odpylacz cyklonowy kotła WR 25	2 kpl.	-	20408.00	J02/00 Tom II
7	Kanał	2	St 3Sx	131.60	J01/13
6	Przepustnica II	2	-	724.00	J01/10
5	Kompensator	2	-	188.20	J01/09
4	Kształtka II	2	St 3Sx	700.20	J01/05
3	Przepustnica I	2	-	832.60	J01/06
2	Kształtka I	2	-"-	2099.60	J01/05
1	Kanał wylotu	2	St 3Sx	307.20	J01/03

$\sum \approx 32643$ kg ~~35760~~ J01/18a

	Nazwisko	data	podpis
Projektował	T. Duk K. Szmagaj		
Opracował	J. Bisławska		
Sprawdził	inż. Z. Drapka		
Kier. prac.	inż. Z. Drapka		

BISTYP

Skala 1:100 | Nr tys. J01/01

Nazwa projektu TYPOWY PROJEKT INSTALACJI URZĄDZEŃ ODPYLAJĄCYCH KOTŁA WR 25

Nr projektu 14852/II/76/WR25

Treść rysunku ZESTAWIENIE URZĄDZEŃ otk I

Etap 09 | Obiekt | Branża JO

Symbol J01-WR 25